

DEPARTEMENT DE LA MEUSE

COMMUNE DE PAGNY LA BLANCHE COTE

RUE DU VOYARD

PLAN DE RECOLEMENT

ASSAINISSEMENT ET AEP


CDE TP

7 Route de Rigny la Salle

55140 RIGNY SAINT MARTIN


Tél: 03.29.89.46.30 Fax: 03.29.89.51.66

Courriel: contact@cde-tp.fr



Partenaire de votre développement

Indice	Date	Objet	Date :	Echelle :
A	21/04	plan initial	21/04/2011	1/200
B	11/05	mise à jour	Dessiné par :	
			C.D.	

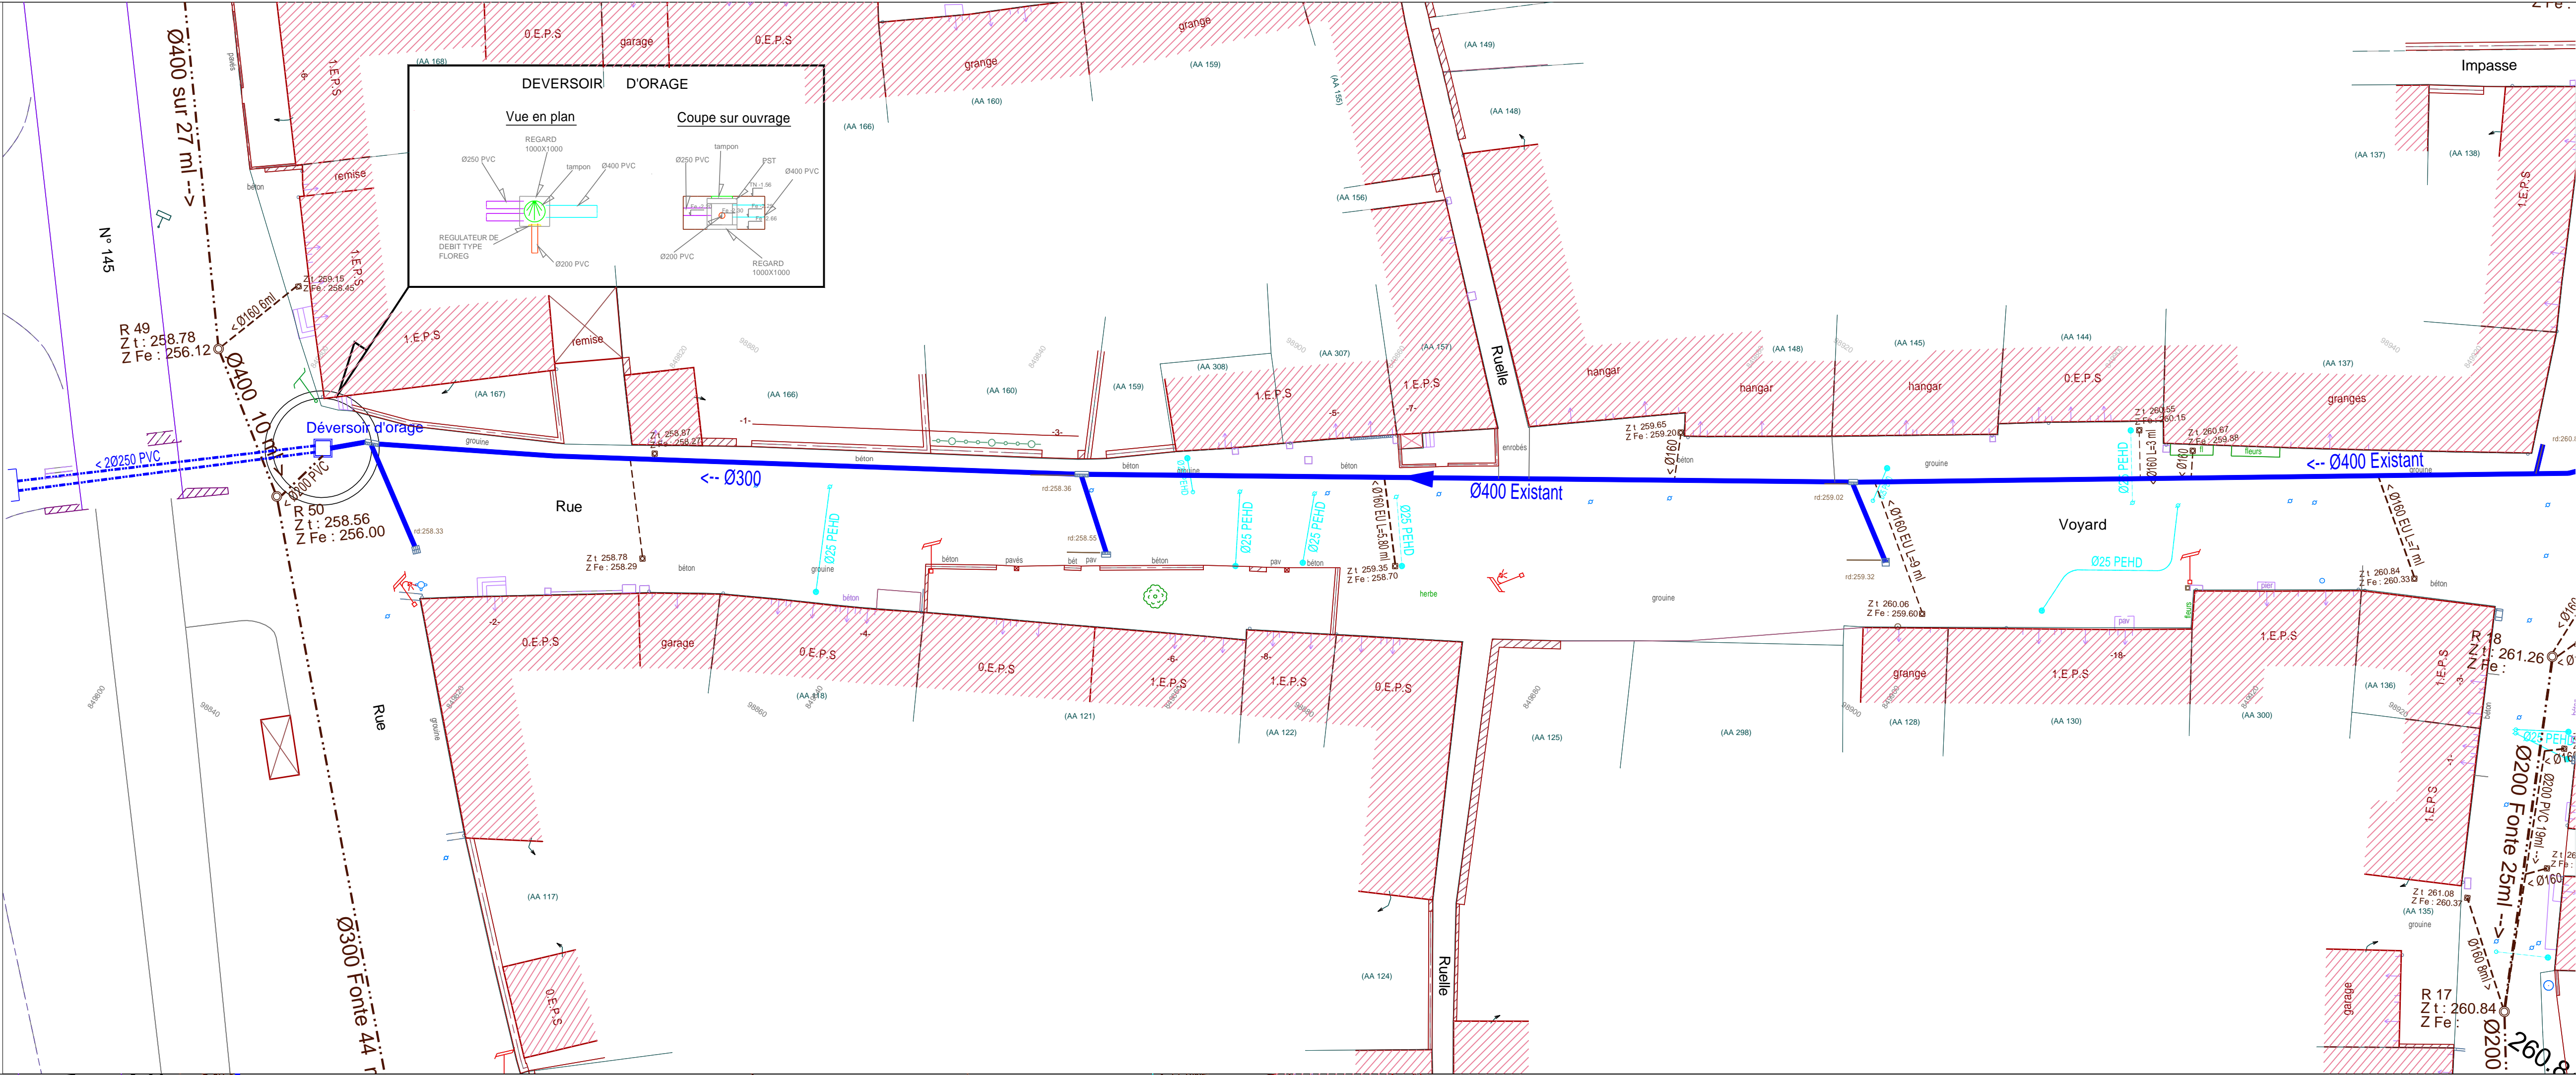

DEPARTEMENT DE LA MEUSE

COMMUNE DE PAGNY LA BLANCHE COTE

RUE DU VOYARD

PLAN DE RECOLEMENT

ASSAINISSEMENT ET AEP

CDE TP

7 Route de Rigny la Salle

55140 RIGNY SAINT MARTIN

Tél: 03.29.89.46.30 Fax: 03.29.89.51.66

Courriel: contact@cde-tp.fr



Partenaire de votre développement

Indice	Date	Objet	Date :	Echelle :
A	21/04	plan initial	21/04/2011	1/200
B	11/05	mise à jour	Dessiné par :	
			C.D.	

