

DEPARTEMENT DE LA MEUSE

COMMUNE DE PAGNY LA BLANCHE COTE

RUE DU PUIT

PLAN DE RECOLEMENT


ASSAINISSEMENT ET AEP

Planche 1

CDE TP
7 Route de Rigny la Salle
55140 RIGNY SAINT MARTIN
Tél: 03.29.89.46.30 Fax: 03.29.89.51.66
Courriel: contact@cde-tp.fr



Indice	Date	Objet	Date :	Echelle :
A	09/11	plan initial	09/11/2010	1/200
B	21/04	mise à jour des branchements supp	Dessiné par :	C.D.
C	11/05	mise à jour		

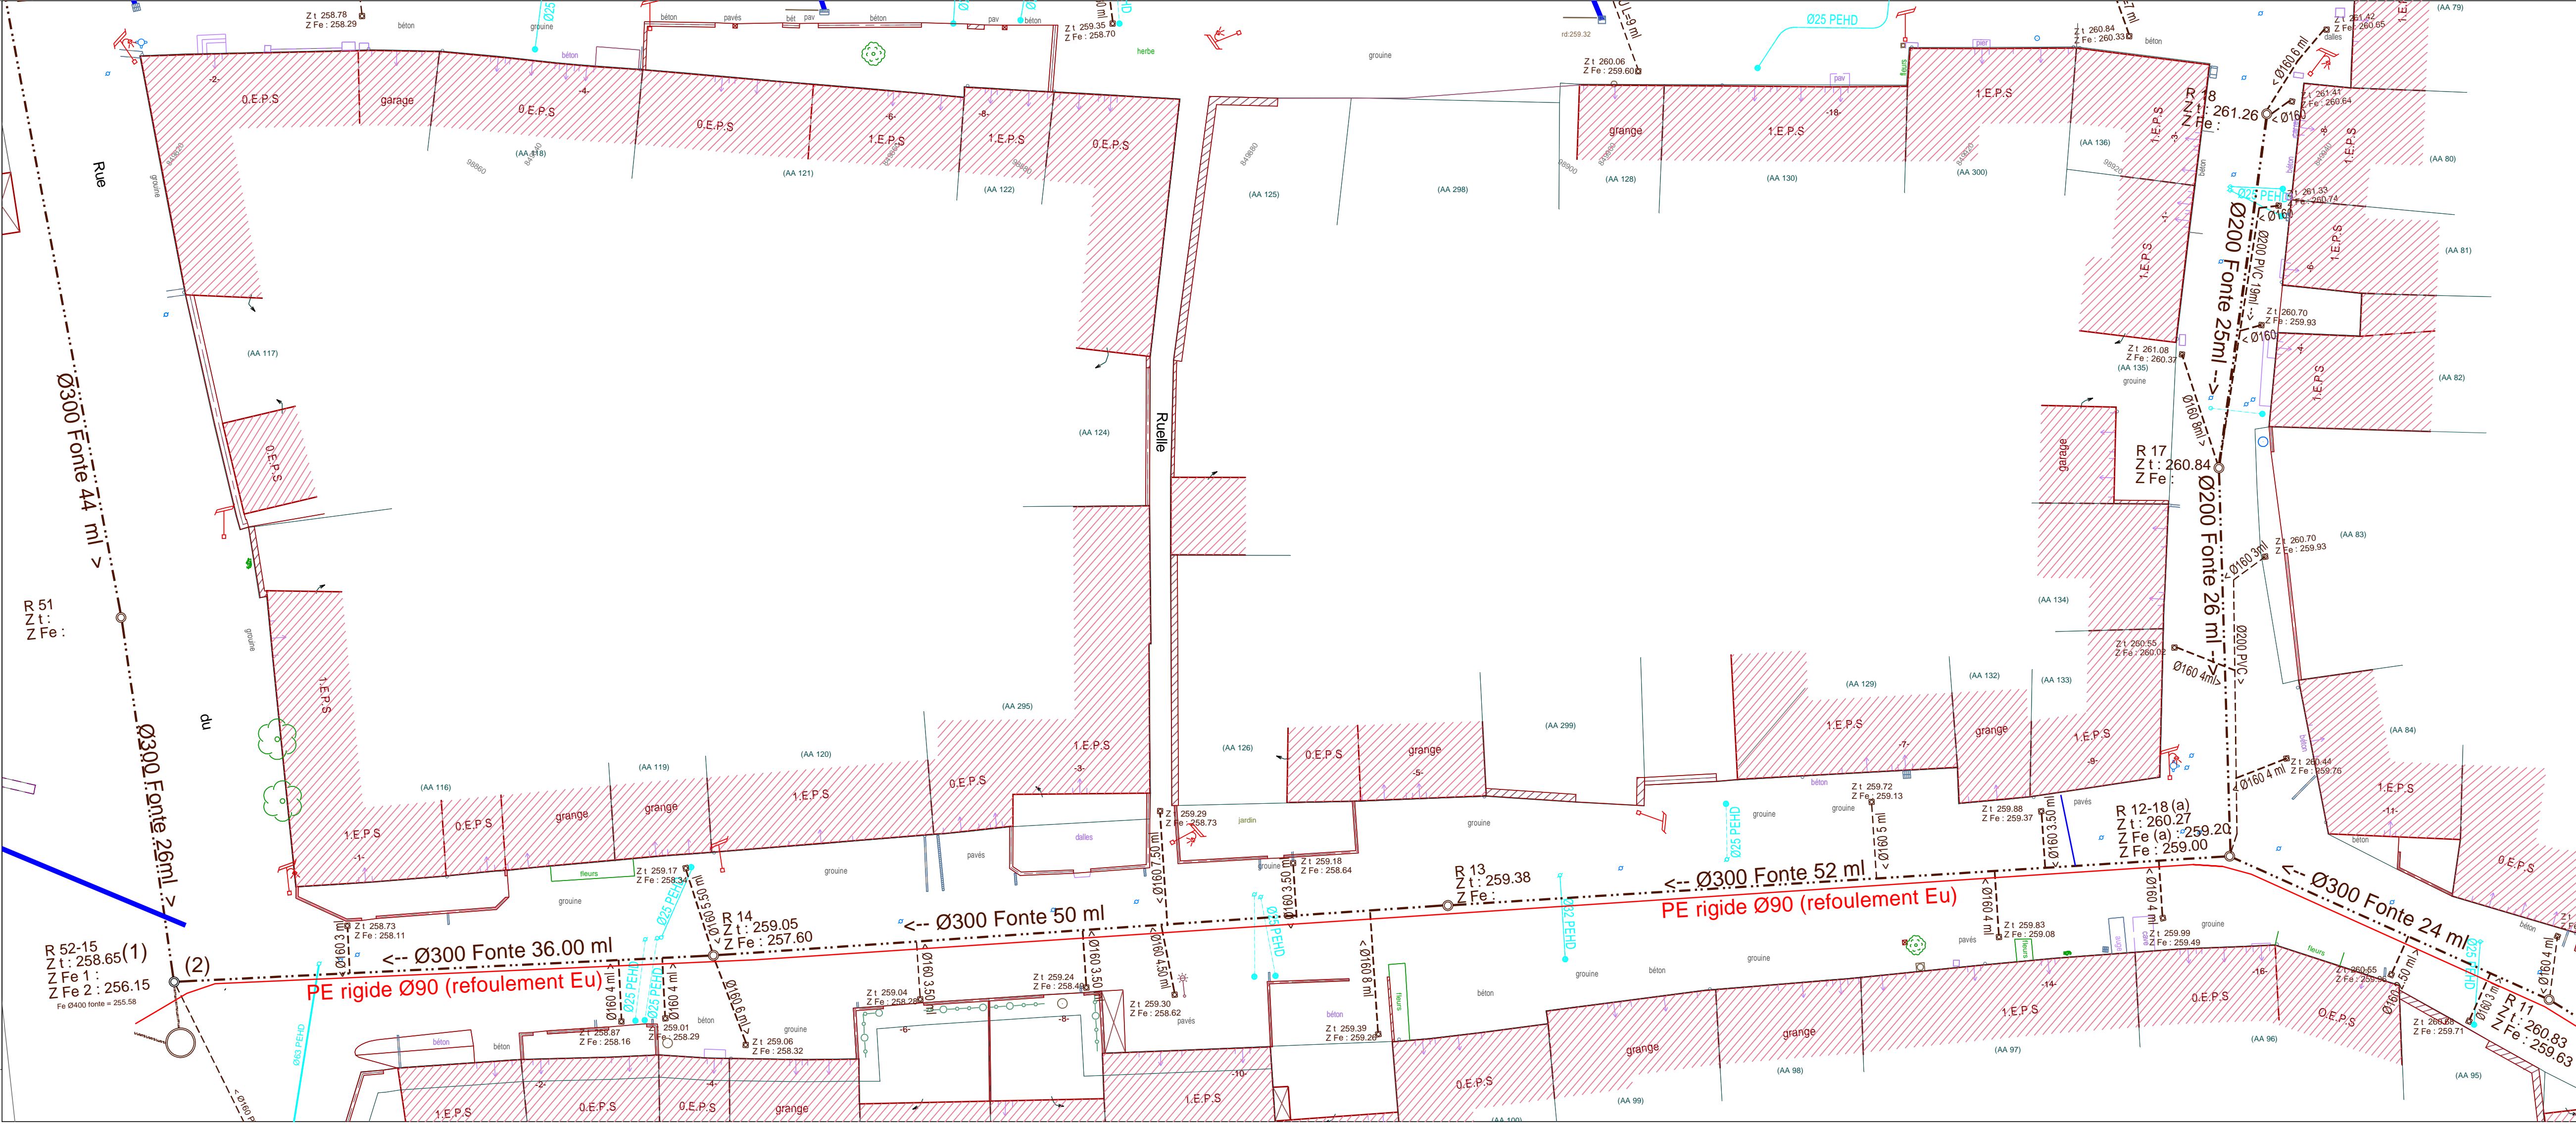

DEPARTEMENT DE LA MEUSE

COMMUNE DE PAGNY LA BLANCHE COTE

RUE DU PUIT

PLAN DE RECOLEMENT

ASSAINISSEMENT ET AEP

Planche 1

CDE TP
7 Route de Rigny la Salle
55140 RIGNY SAINT MARTIN
Tél: 03.29.89.46.30 Fax: 03.29.89.51.66
Courriel: contact@cde-tp.fr



Indice	Date	Objet	Date :	Echelle :
A	09/11	plan initial	09/11/2010	1/200
B	21/04	mise à jour des branchements supp	Dessiné par :	C.D.
C	11/05	mise à jour		

